

注：1、空调给水、回水及冷凝水系统一次设计图纸虽有但未施工，由现装饰装修单位根据本图纸施工；

一层空调水管平面 1:100

湖北大成工程股份有限公司  
HUBEI DACHENG ENGINEERING COMPANY, LTD.

中华人民共和国资质证书编号  
资质等级：建筑装饰工程设计专项甲级  
图章编号：22141338

PROJECT  
**黄石（武汉）离岸科创园内精装机电工程**

VERSION 版本  
2021.06

0714-6265499

DRAWING TITLE  
**一层空调水管平面竣工图**

ALL DESIGNS IN THIS DRAWING ARE THE PROPERTY OF DA CHENG ARCHITECTURE DECORATION DESIGN COMPANY AND CANNOT BE USED WITHOUT THE WRITTEN PERMISSION. 本图档之设计产权属湖北大成工程股份有限公司，任何复制或传播，均需获得书面授权。 DO NOT SCALE DRAWINGS. 不可度量图档。 ALL MEASUREMENT MUST BE CHECKED AND VERIFIED ON SITE. 所有量数以上标注尺寸，请在现场核实确认。

APPROVED BY  
审核

PROJECT DIRECTOR  
项目负责人

DESIGNED BY  
设计


DRAWN BY  
制图

SCALE  
比例 1:100

DATE  
日期 2021.06

DRAWING NO 图号  
**通-0-03**

JOB NO 项目编号  
FS000000

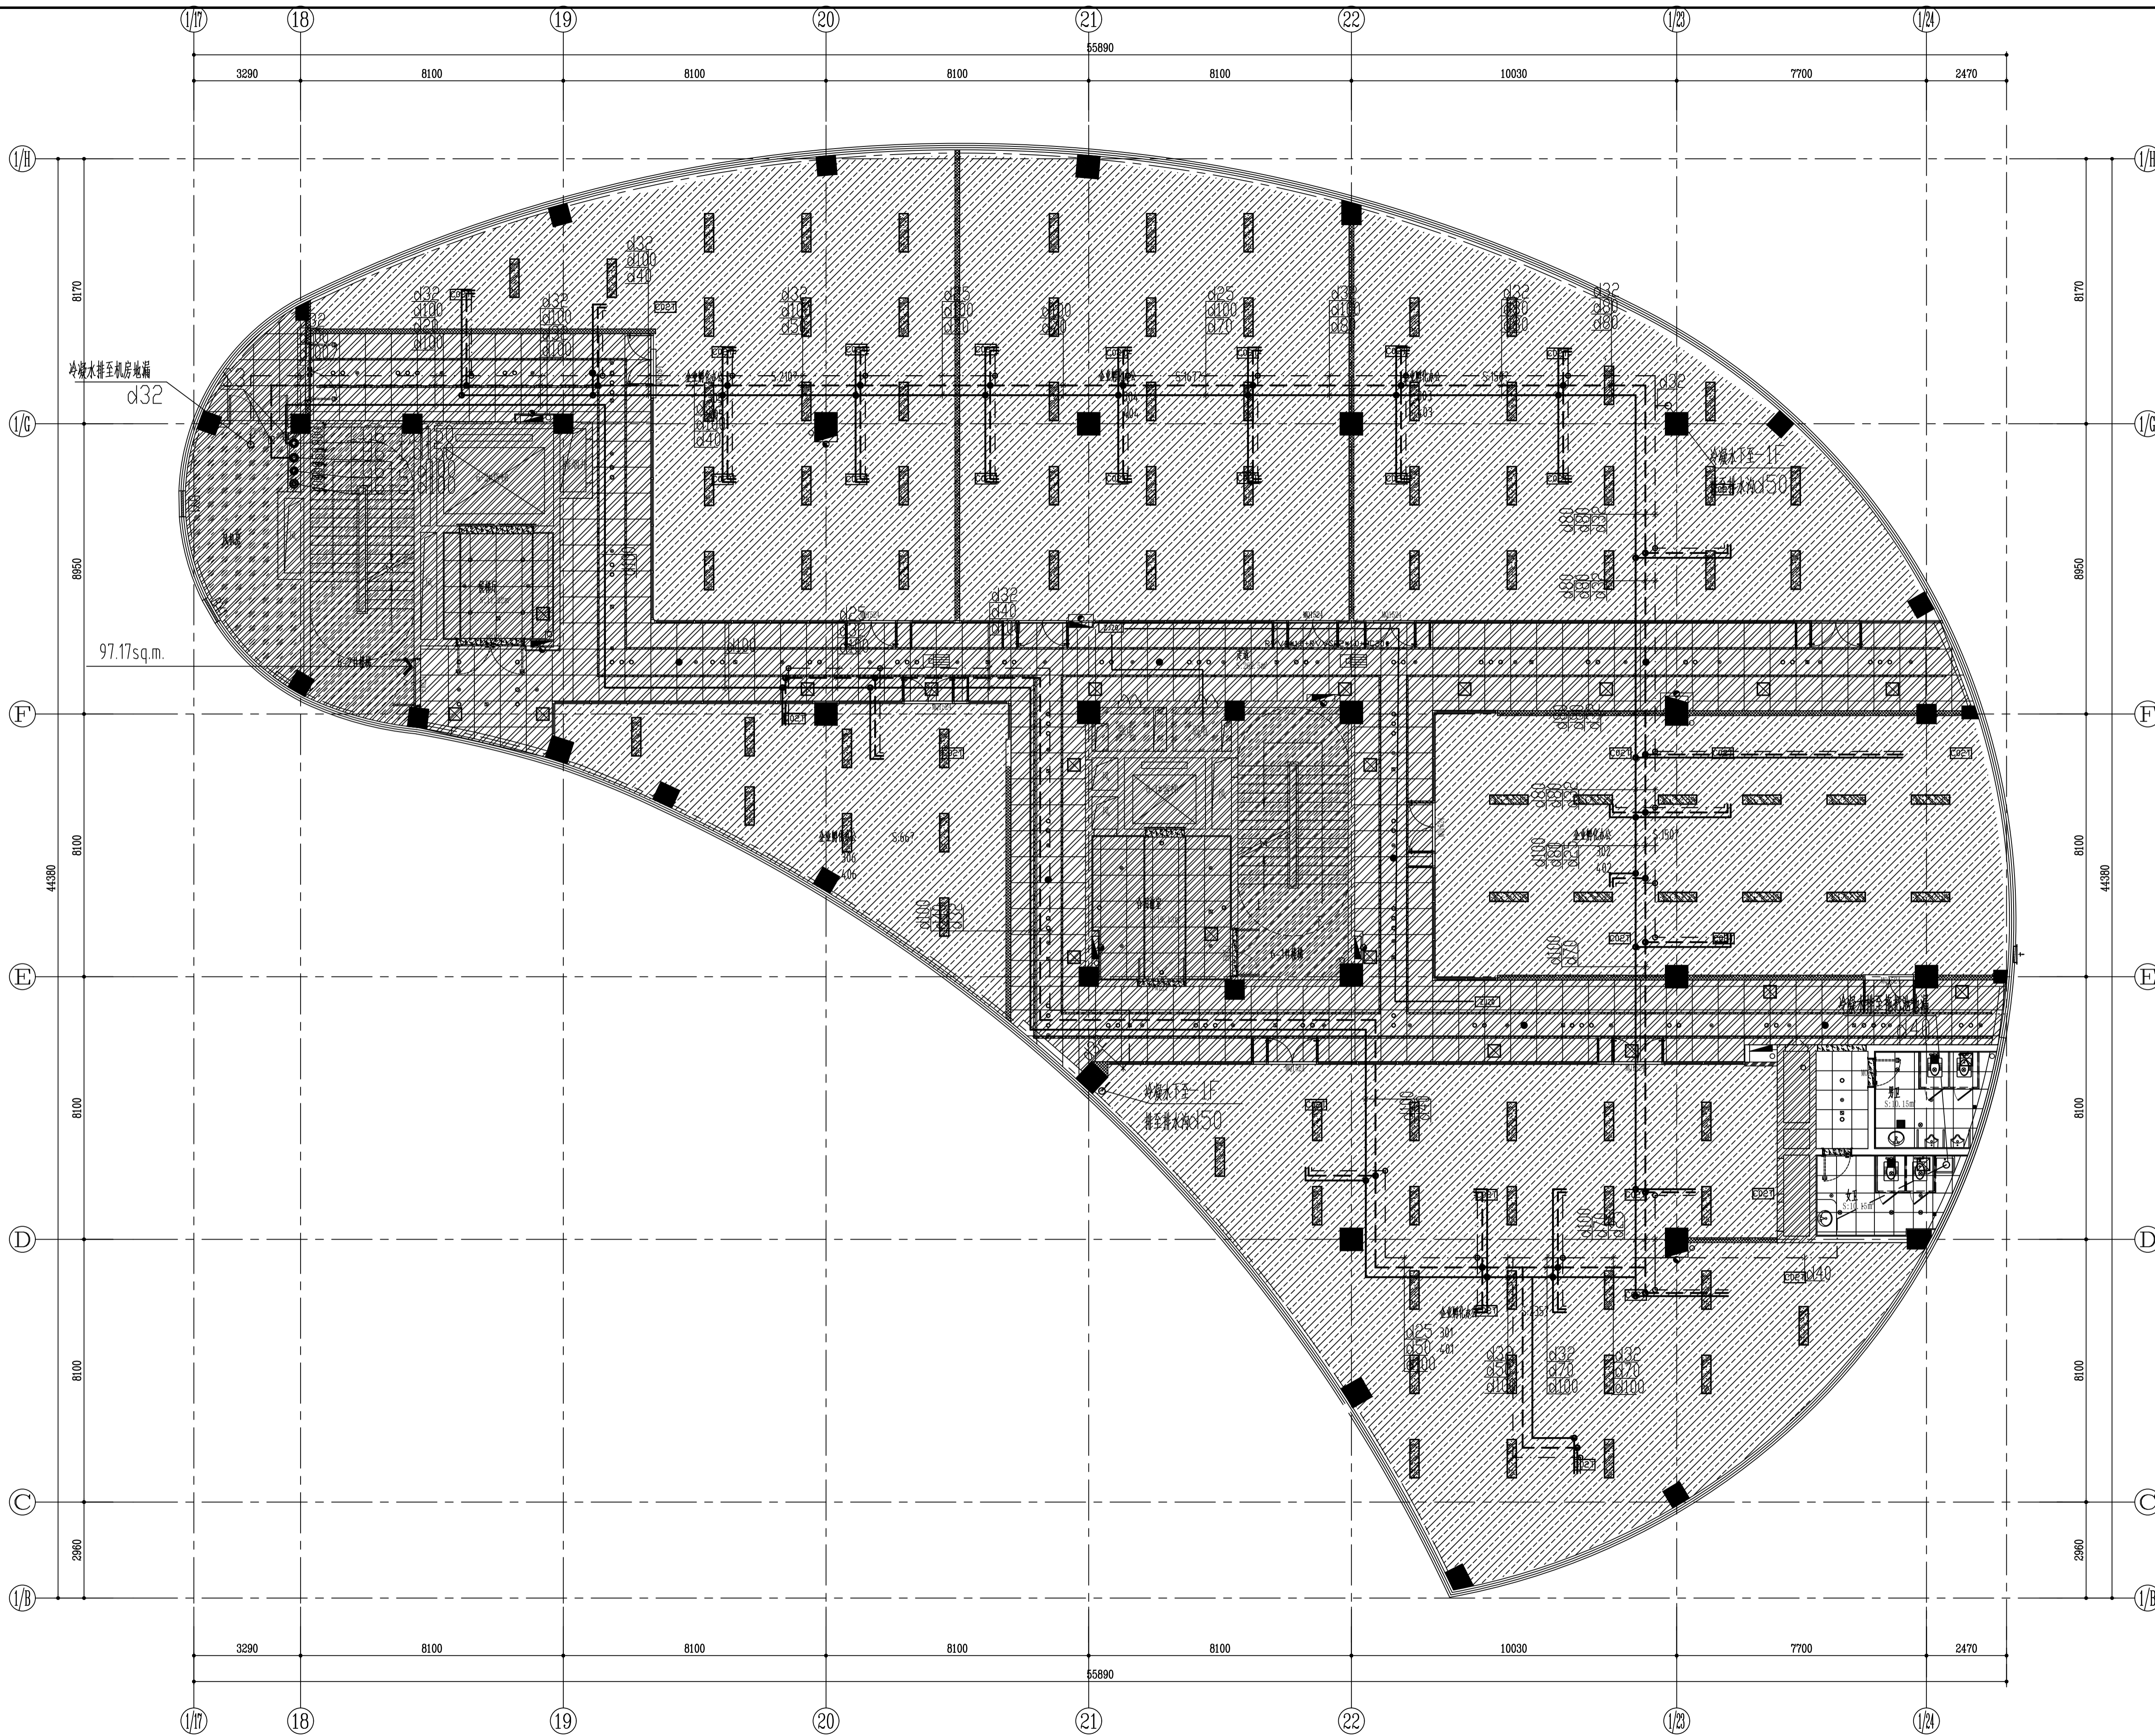

注：1、空调给水、回水及冷媒水系统一次设计图纸虽有但未施工，由现装饰装修单位根据本图纸施工；

二层空调水管平面 1:100

湖北大成工程股份有限公司  
HUBEI DACHENG ENGINEERING COMPANY, LTD.  
中华人民共和国资质证书编号  
资质等级：建筑装饰工程设计专项甲级  
图章编号：22011308

PROJECT  
黄石（武汉）离岸科创园内精装机电工程

VERSION 版本  
2021.06

0714-6265499

DRAWING TITLE  
二~三层空调水管平面竣工图

ALL DESIGNS IN THIS DRAWING ARE THE PROPERTY OF DA CHENG ARCHITECTURE DECORATION DESIGN COMPANY AND CANNOT BE USED WITHOUT THE WRITTEN PERMISSION. 本图档之知识产权属湖北大成工程股份有限公司。任何复制或传播，均需获得书面授权。 DO NOT SCALE DRAWINGS. 不可度量图档。 ALL MEASUREMENT MUST BE CHECKED AND VERIFIED ON SITE. 所有尺寸须上现场核对尺寸，并在现场签字确认。

APPROVED BY  
审核

PROJECT DIRECTOR  
项目负责人

DESIGNED BY  
设计

DRAWN BY  
制图

SCALE  
比例 1:100


DATE  
日期 2021.06

DRAWING NO 图号

通-0-05

JOB NO 项目编号

FS000000

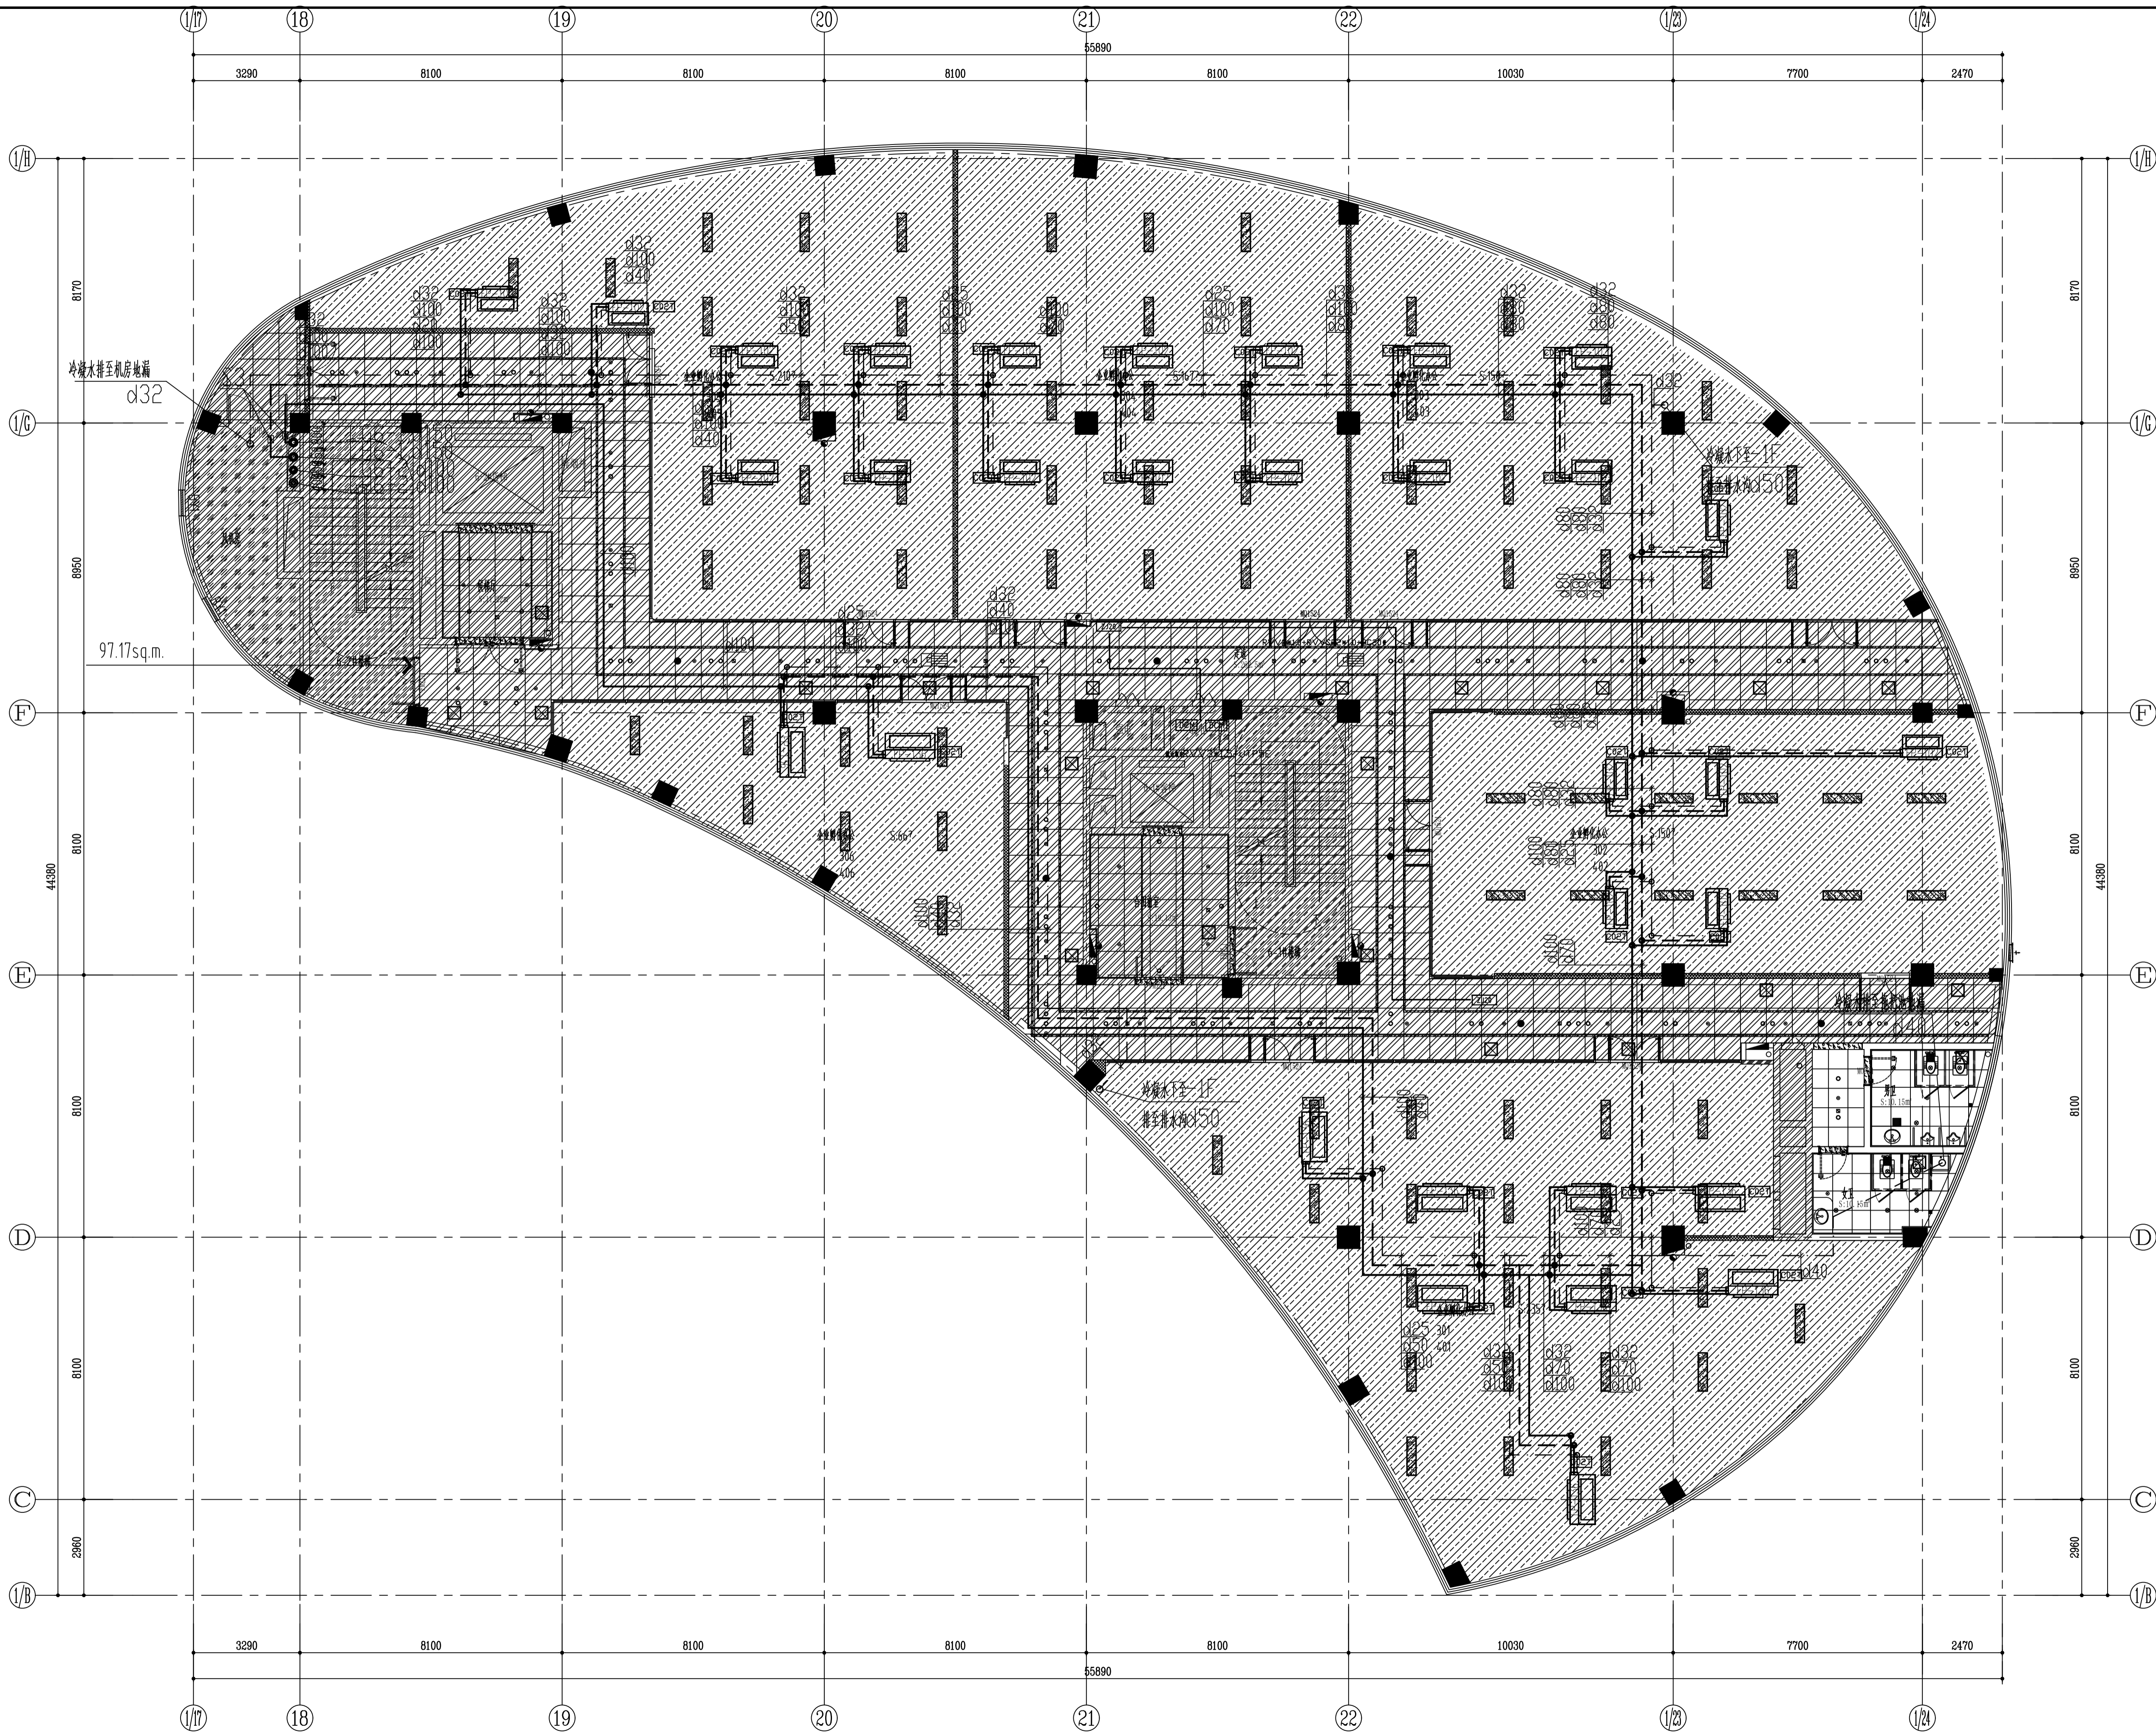

注：1、空调给水、回水及冷冻水系统一次设计图纸虽有但未施工，由现装饰装修单位根据本图纸施工；

三层空调水管平面 1:100

湖北大成工程股份有限公司  
HUBEI DACHENG ENGINEERING COMPANY, LTD.  
中华人民共和国资质证书编号  
资质等级：建筑装饰工程设计专项甲级  
图章编号：22011308

PROJECT  
黄石（武汉）离岸科创园室内精装机电工程

VERSION 版本  
2021.06

0714-6265499

DRAWING TITLE  
二~三层空调水管平面竣工图

ALL DESIGNS IN THIS DRAWING ARE THE PROPERTY OF DA CHENG ARCHITECTURE DECORATION DESIGN COMPANY AND CANNOT BE USED WITHOUT THE WRITTEN PERMISSION. 本图档之知识产权属湖北大成工程股份有限公司。任何复制或传播，均需获得书面授权。 DO NOT SCALE DRAWINGS. 不可度量图档。

ALL MEASUREMENT MUST BE CHECKED AND VERIFIED ON SITE. 所有测量必须在现场尺寸，并在现场签字确认。

APPROVED BY 审核

PROJECT DIRECTOR 项目负责人

DESIGNED BY 设计

DRAWN BY 制图

SCALE 比例 1:100


DATE 日期 2021.06

DRAWING NO 图号

通-0-05

JOB NO 项目编号

FS000000

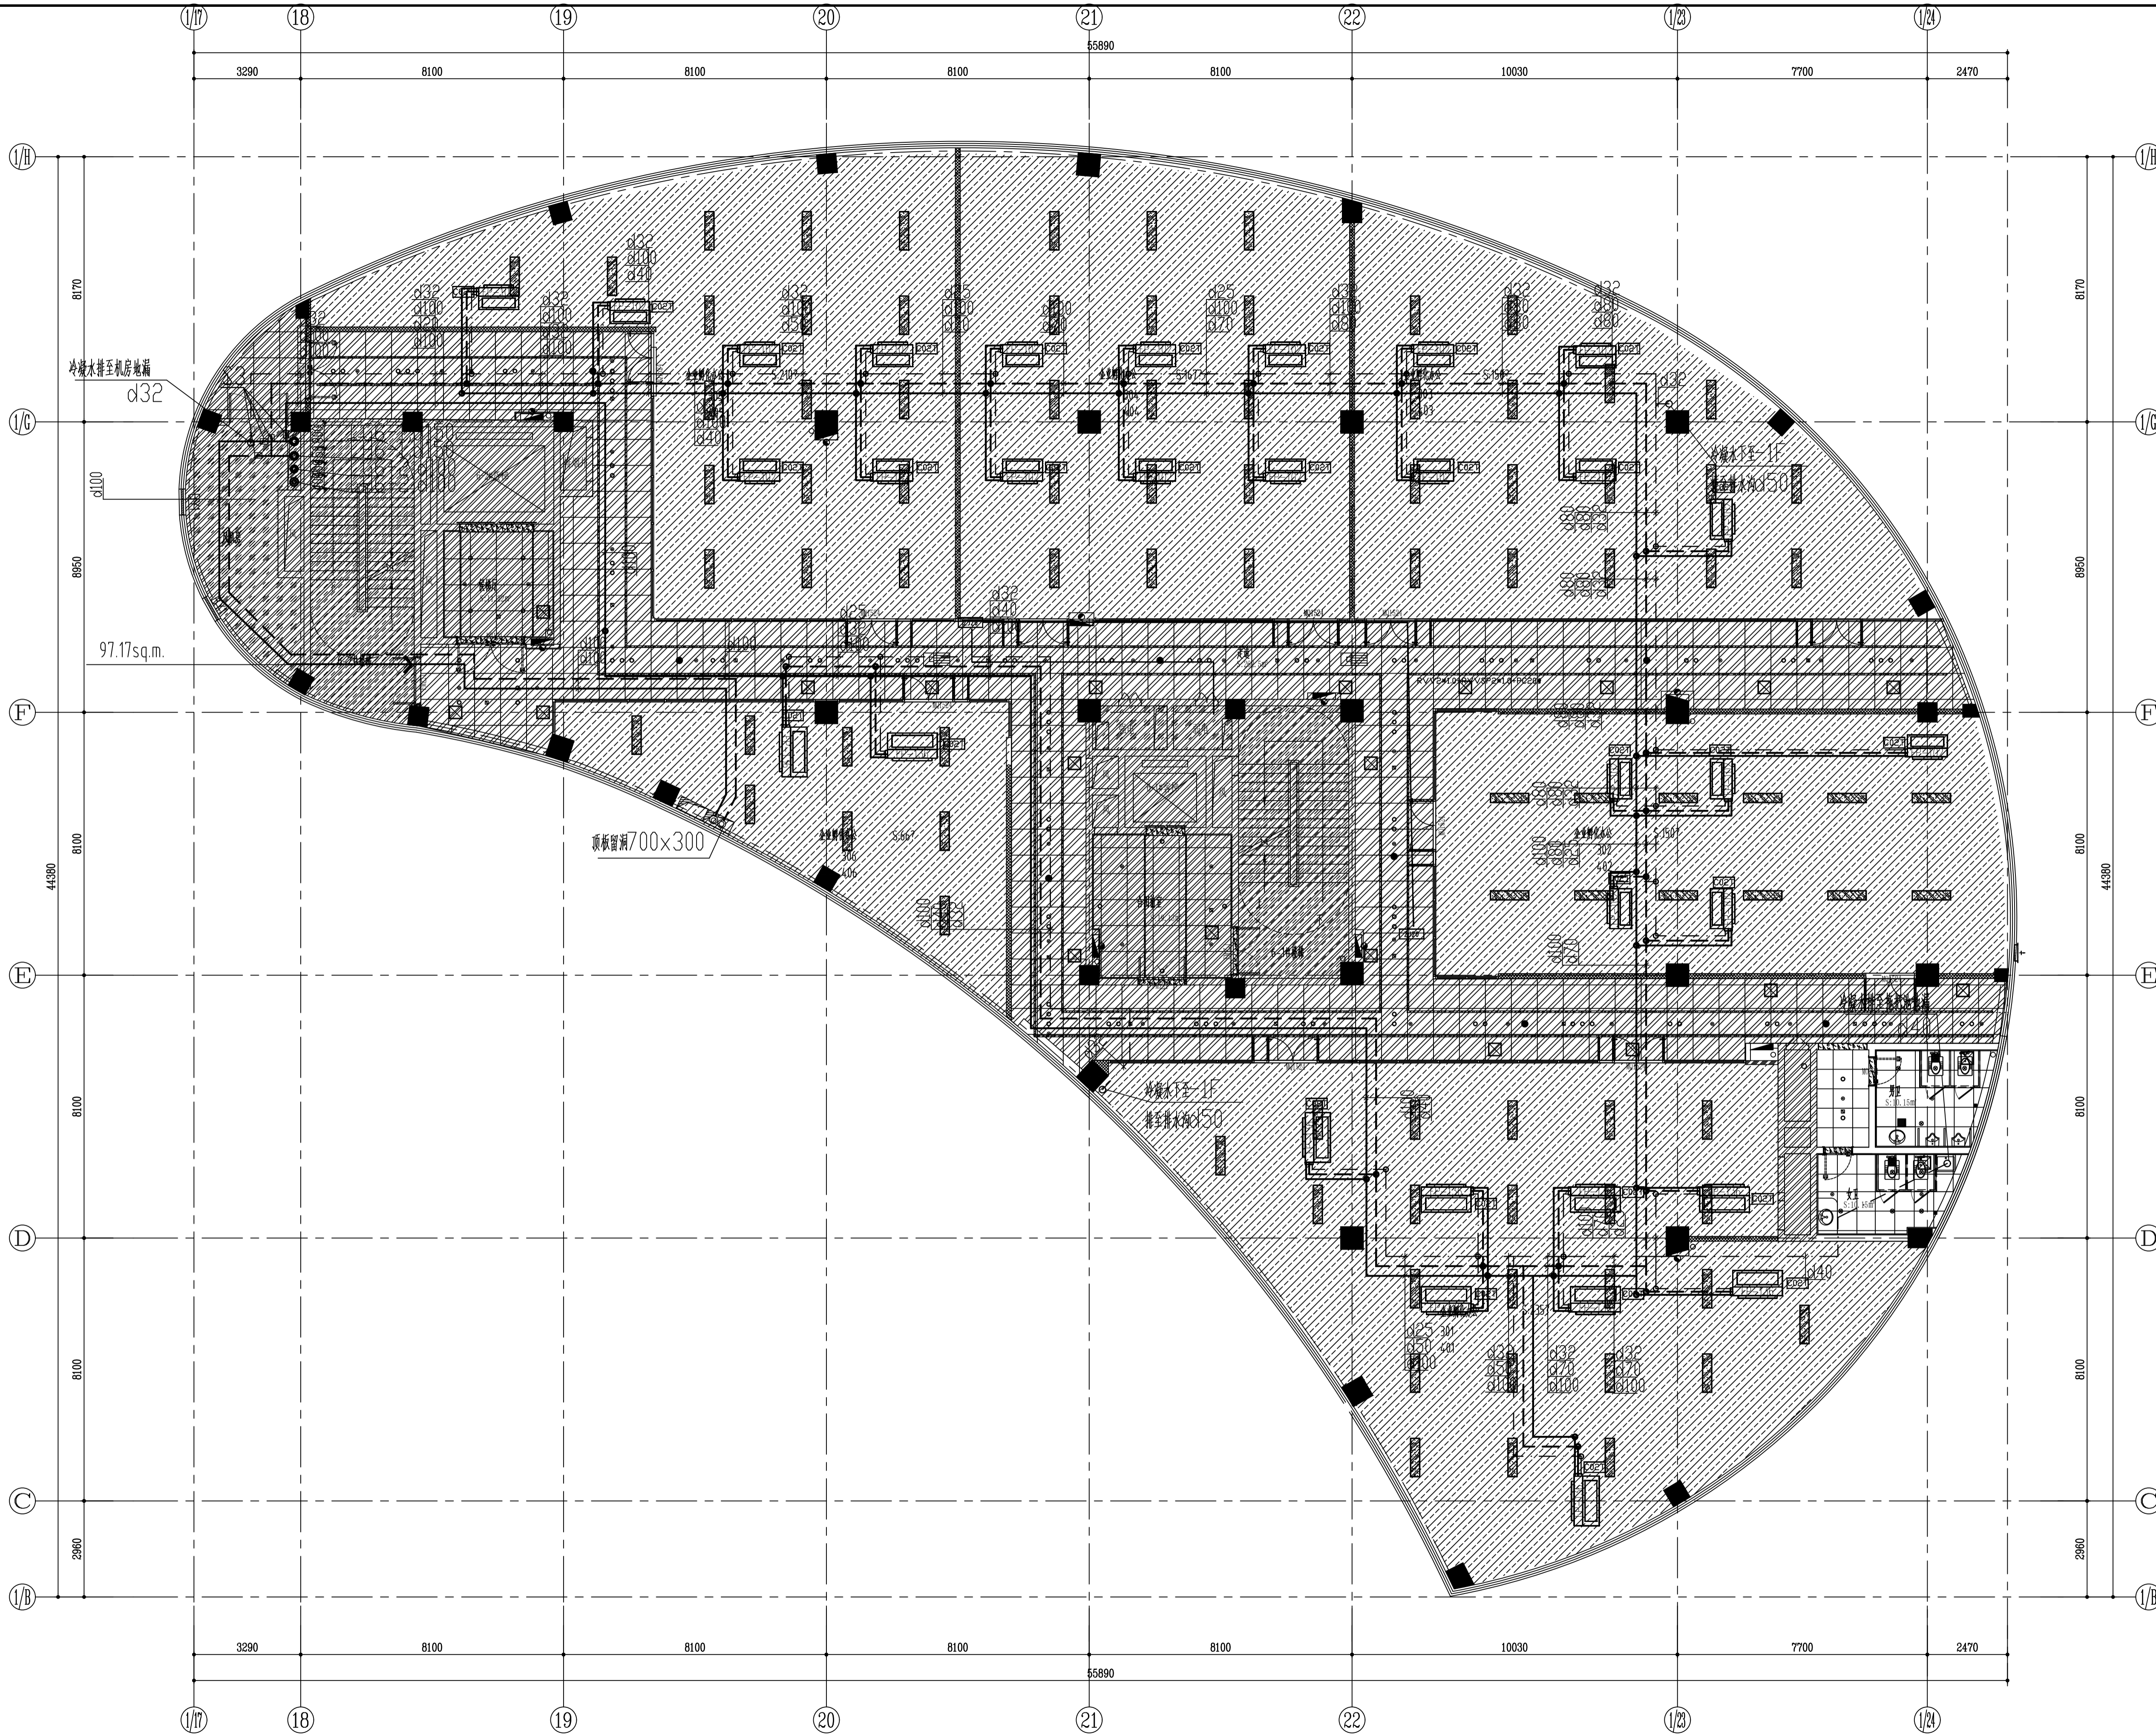

注：1、空调给水、回水及冷媒水系统一次设计图纸虽有但未施工，由现装饰装修单位根据本图纸施工；

四层空调水管平面 1:100



湖北大成工程股份有限公司  
HUBEI DACHENG ENGINEERING COMPANY, LTD.  
中华人民共和国资质证书编号  
资质等级：建筑装饰工程设计专项甲级  
图章编号：22011338

PROJECT  
黄石（武汉）离岸科创园内精装机电工程

VERSION 版本  
2021.06

0714-6265499

DRAWING TITLE  
四层空调水管平面竣工图

ALL DESIGNS IN THIS DRAWING ARE THE PROPERTY OF DA CHENG ARCHITECTURE DECORATION DESIGN COMPANY AND CANNOT BE USED WITHOUT THE WRITTEN PERMISSION. 本图档之设计产权属湖北大成工程股份有限公司，任何复制或传播，均须取得书面授权。 DO NOT SCALE DRAWINGS. 不可度量图档。 ALL MEASUREMENT MUST BE CHECKED AND VERIFIED ON SITE. 所有量数以上标注尺寸，请在现场核实量取。

APPROVED BY  
审核

PROJECT DIRECTOR  
项目负责人

DESIGNED BY  
设计


DRAWN BY  
制图

SCALE  
比例 1:100

DATE  
日期 2021.06

DRAWING NO 图号  
通-0-07

JOB NO 项目编号  
FS000000

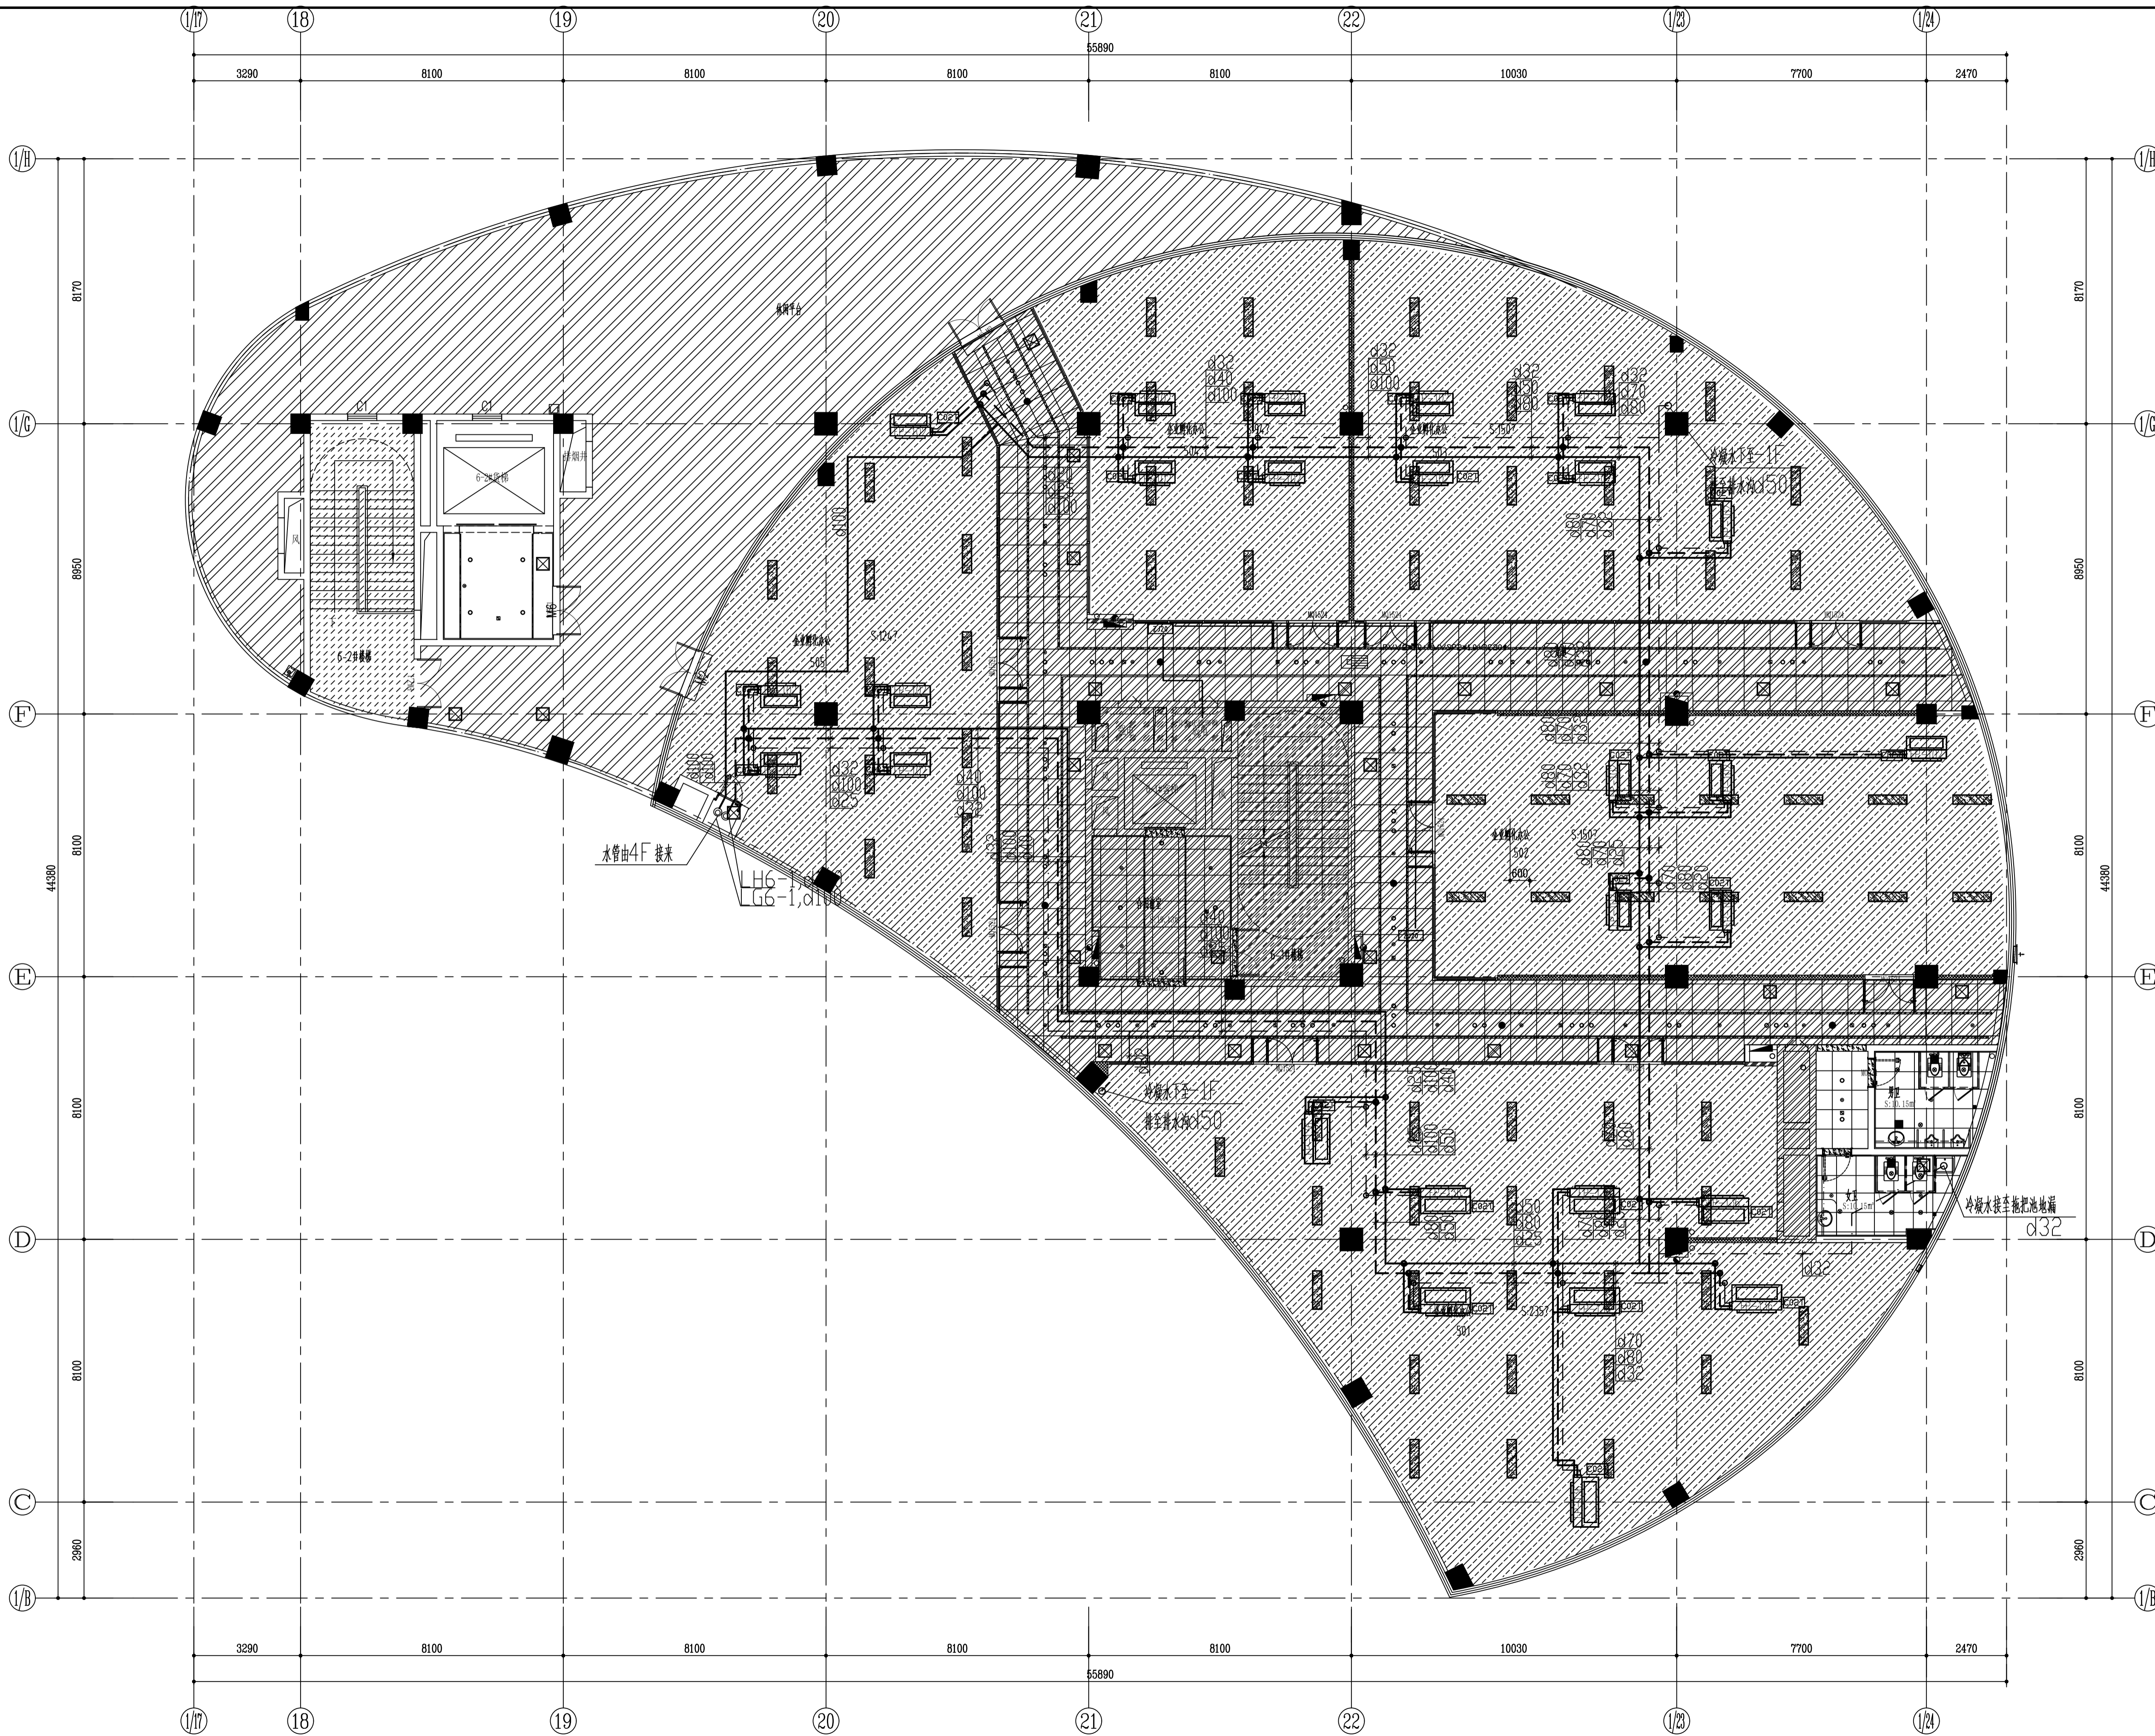

注：1、空调给水、回水及冷却水系统一次设计图纸虽有但未施工，由现装饰装修单位根据本图纸施工；

五层空调水管平面 1:100



湖北大成工程股份有限公司  
HUBEI DACHENG ENGINEERING CO., LTD.

中华人民共和国资质证书编号  
资质等级：建筑装饰工程设计专项甲级  
图例：ZJ14/3308

PROJECT

黄石（武汉）离岸科创园内精装机电工程

VERSION 版本

2021.06

0714-6265499

DRAWING TITLE

五层空调水管平面竣工图

ALL DESIGNS IN THIS DRAWING ARE THE PROPERTY OF DA CHENG ARCHITECTURE DECORATION DESIGN COMPANY AND CANNOT BE USED WITHOUT THE WRITTEN PERMISSION. 本图档之设计产权属湖北大成工程股份有限公司，任何复制或传播，均需获得书面授权。 DO NOT SCALE DRAWINGS. 不可度量图档。

ALL MEASUREMENT MUST BE CHECKED AND VERIFIED ON SITE. 所有尺寸必须在现场核对，并在现场签字确认。 DO NOT SCALE DRAWINGS. 不可度量图档。

APPROVED BY 审核

PROJECT DIRECTOR 项目负责人

DESIGNED BY 设计

DRAWN BY 制图

SCALE 比例 1:100

DATE 日期 2021.06

DRAWING NO 图号

通-0-09

JOB NO 项目编号

FS000000