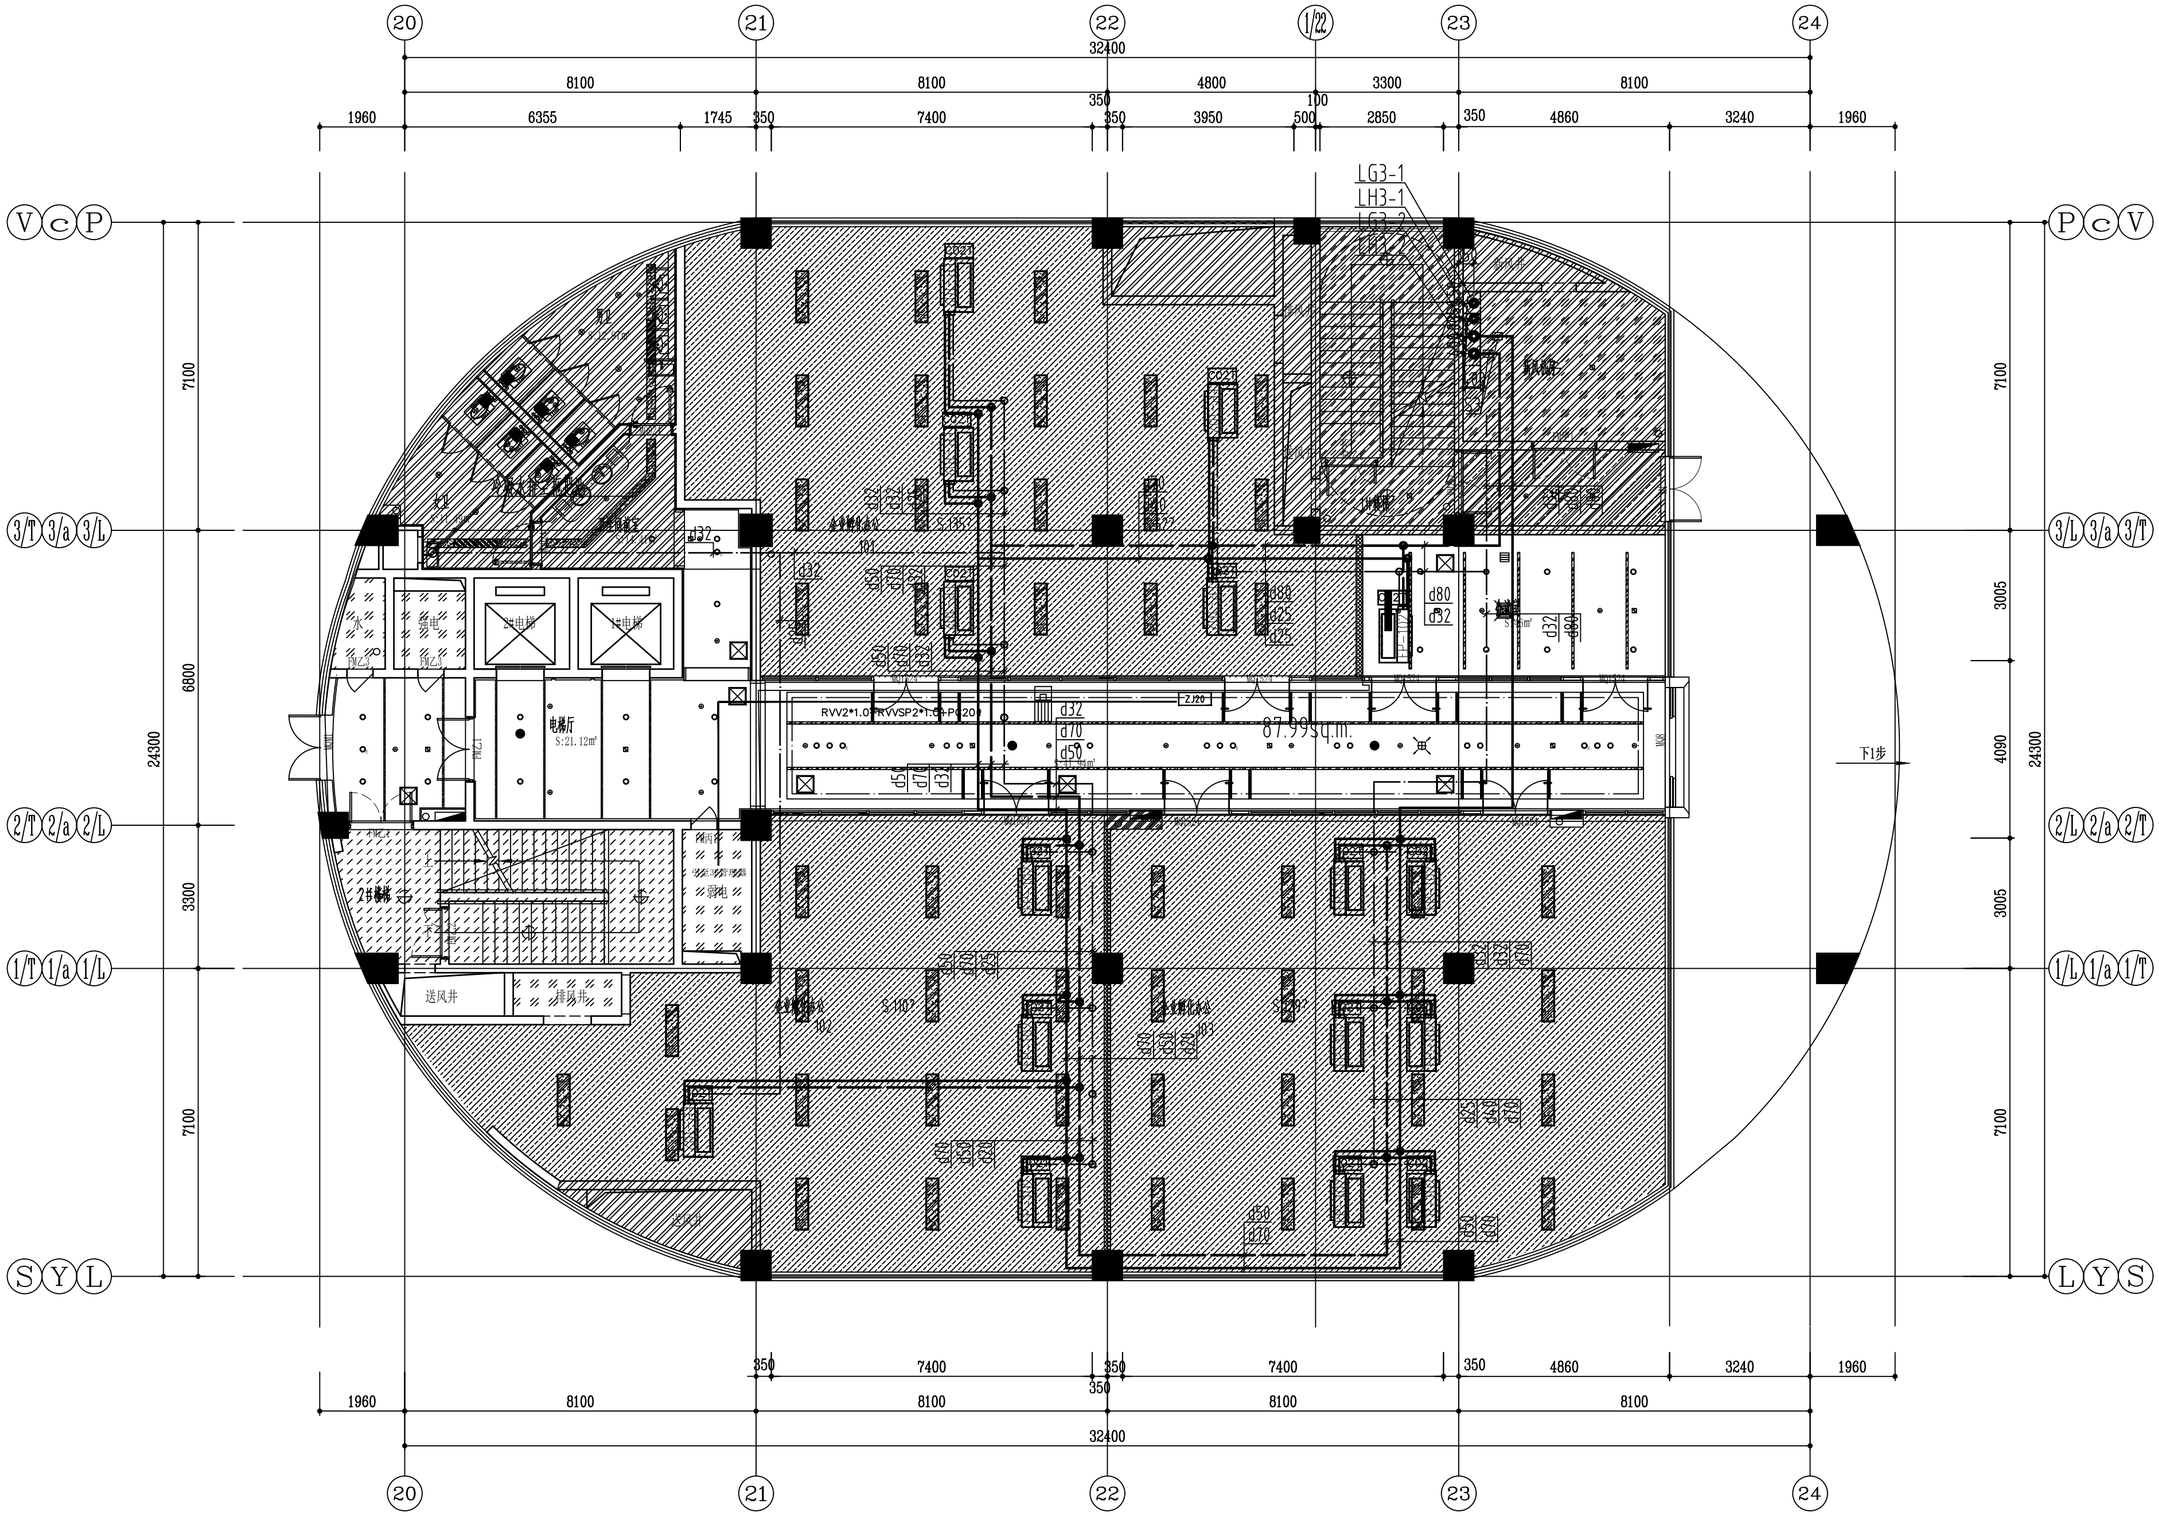
20
21
22
1/22
23
24
32400
8100
8100
4800
3300
8100
1960
6355
1745
350
7400
350
3950
500
2850
350
4860
3240
1960
V
C
P
3/T
3a
3/L
2/T
2a
2/L
1/T
1a
1/L
S
Y
L
7100
6800
24300
3300
7100
3005
4090
LG3-1
LH3-1
LG3-2
LH3-2
电梯厅
S:21.12㎡
消电梯
电梯
RVV2*1.0+RVVSP2*1.0-PC20
ZJ20
87.995㎡
下1步
送风井
排烟井
雨水
水
电
消
弱电
FNZ1
FNZ3
W1
W2
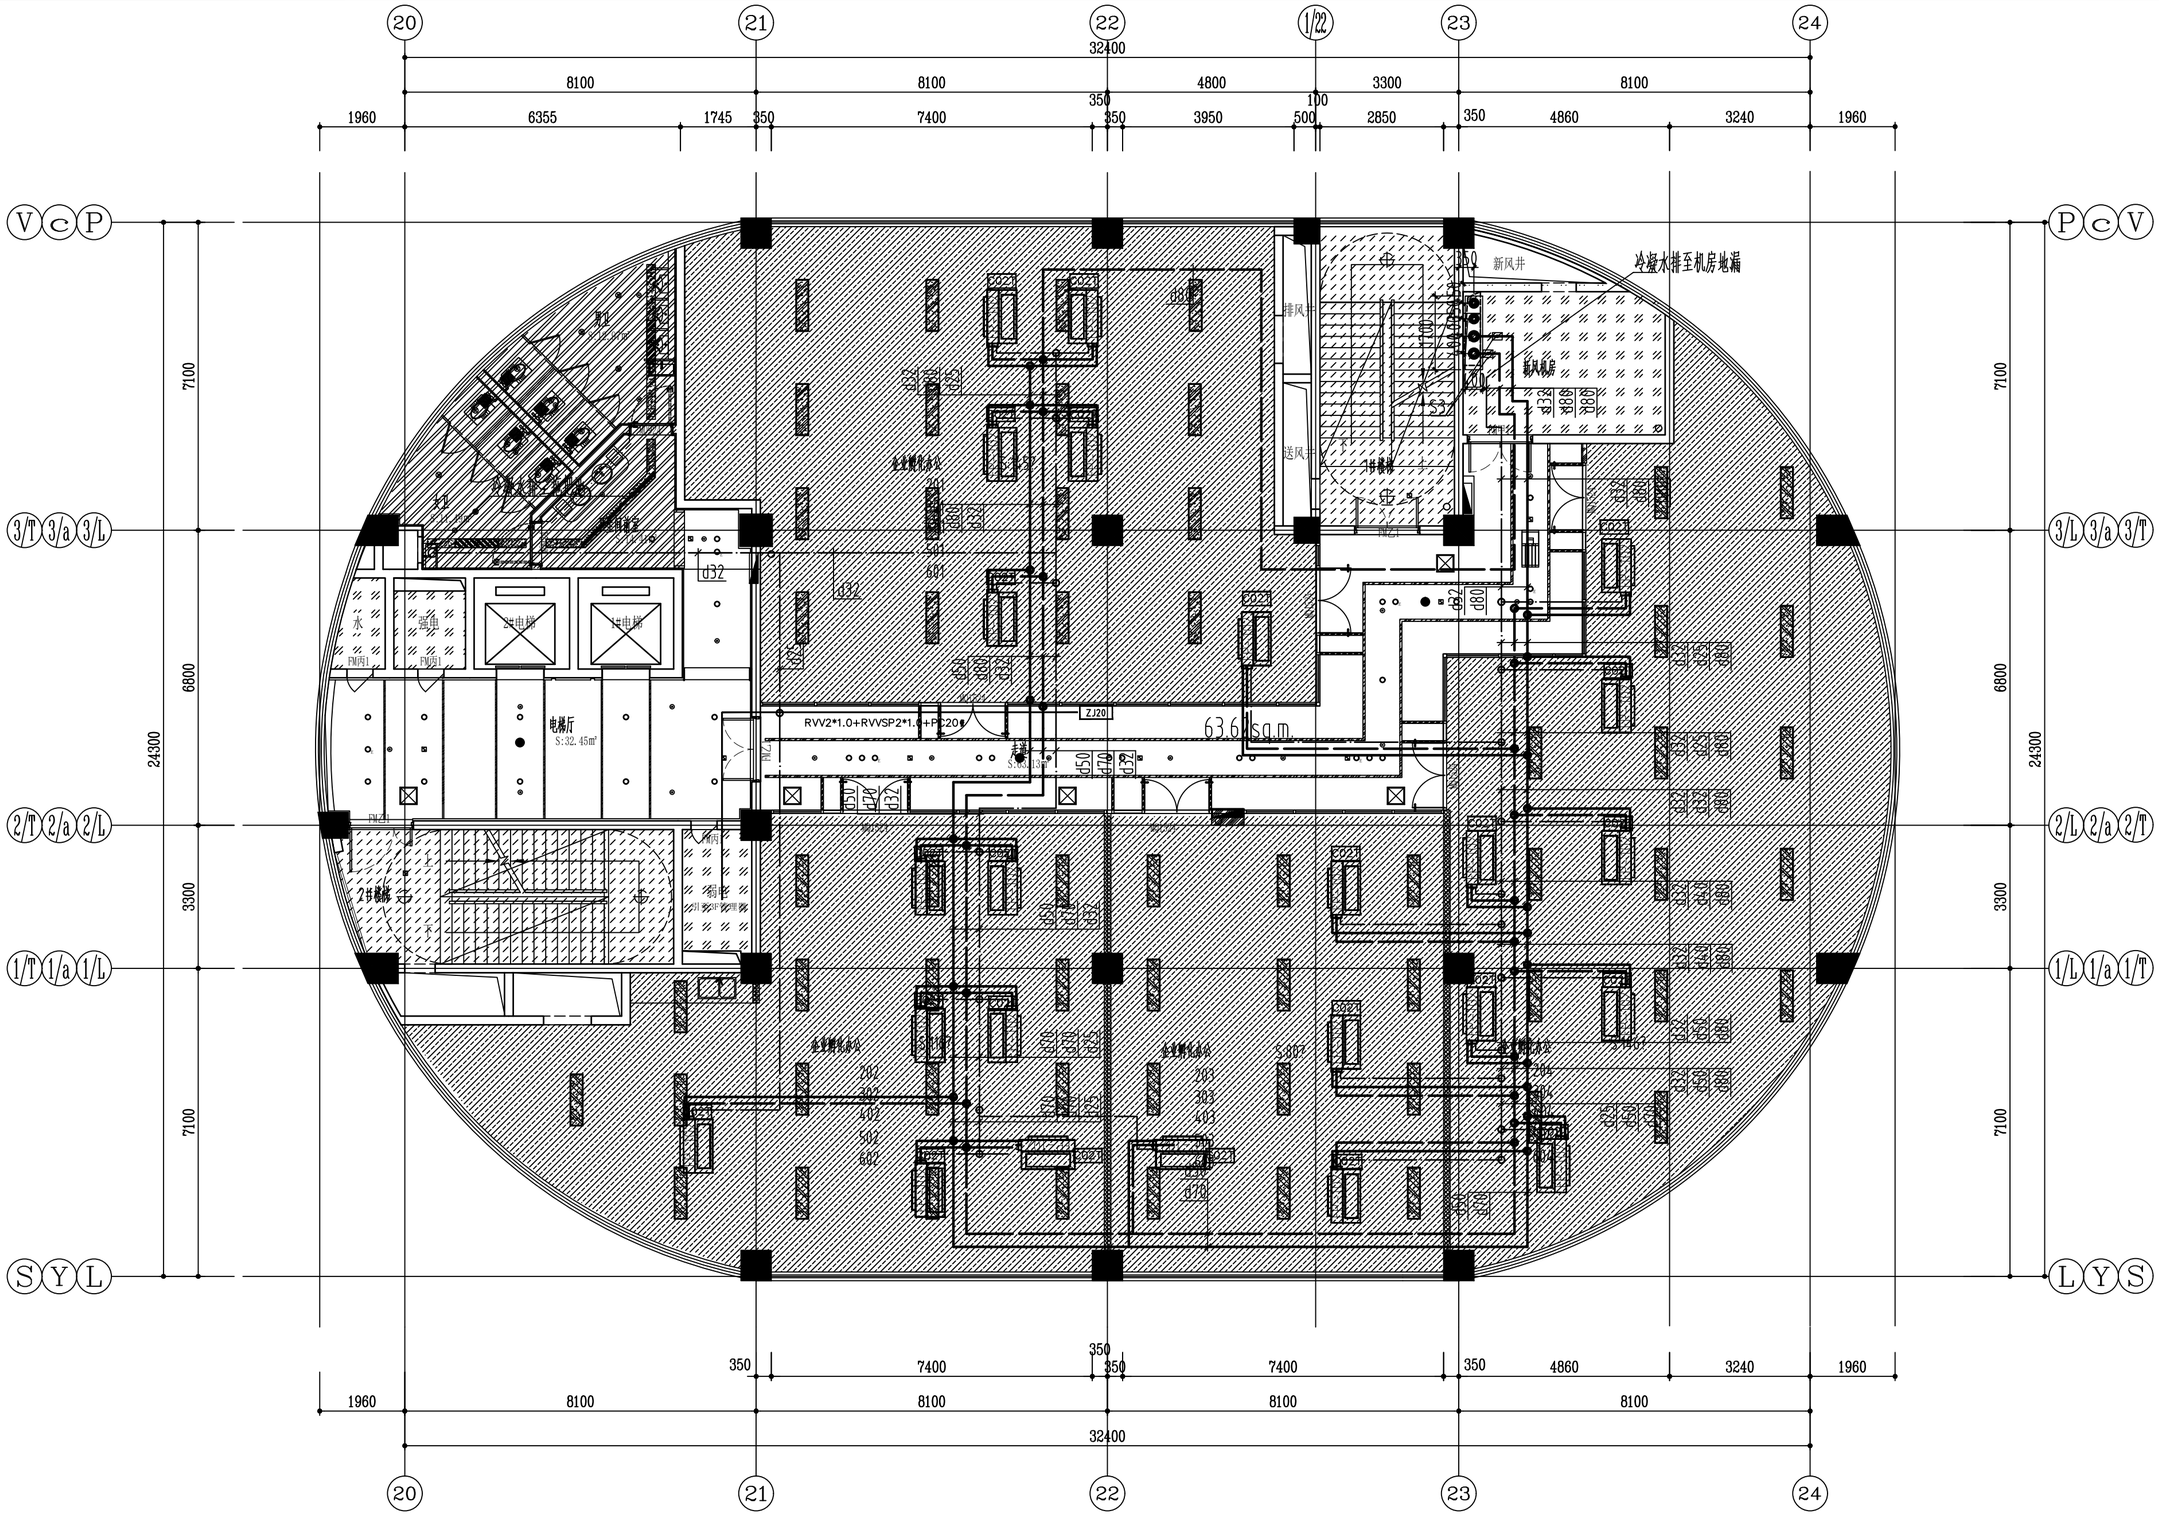

注：1、空调给水、回水及冷凝水系统一次设计图纸上虽有但未施工，现由现装饰装修单位根据本图施工；

二层空调水管平面 1:100

空调水管根据吊顶要求，在与其他设施有冲突的情况下，可以上下局部翻弯，以保证吊顶标高要求。

湖北大成工程股份有限公司
HUBEI DA CHENG GUREN YOU XIAN GONG SI

中华人民共和国颁发证书编号
资质等级：建筑装饰工程设计专项甲级
[E] 142023 (3141) 0365

PROJECT
黄石（武汉）离岸科创园室内精装机电工程

VERSION 版本
⚠ 2021.06

0714-6265499

DRAWING TITLE
二至六层空调水管平面竣工图

ALL DESIGNS IN THIS DRAWING ARE THE PROPERTY OF DA CHENG ARCHITECTURE DECORATION DESIGN COMPANY AND CANNOT BE USED WITHOUT THE WRITTEN PERMISSION
本图纸之知识产权属湖北大成工程股份有限公司任何复印或使用，均需获得书面授权。
DO NOT SCALE DRAWINGS.
不可度量图纸。
ALL MEASUREMENT MUST BE CHECKED AND VARIFIED ON SITE.
所有在图纸上标示的尺寸，须在现场复合和核正。

APPROVED BY 审 核
PROJECT DIRECTOR 项目负责人
DESIGNED BY 设 计
DRAWN BY 制 图
SCALE 比 例 1:100
DATE 日 期 2021.06

DRAWING NO 图 号
通-0-05

JOB NO 项目编号
FS000000

注： 1、空调给水、回水及冷凝水系统一次设计图纸上虽有但未施工，现由现装饰装修单位根据本图施工；

三层空调水管平面 1:100

空调水管根据吊顶要求，在与其他设施有冲突的情况下，可以上下局部翻弯，以保证吊顶标高要求。

湖北大成工程股份有限公司
HUBEI DA CHENG GUREN YOU XIAN GONG SI

中华人民共和国颁发证书编号
资质等级：建筑装饰工程设计专项甲级
[E] 142023 (3141) 0383

PROJECT
黄石（武汉）离岸科创园室内精装机电工程

VERSION 版本
⚠ 2021.06

0714-6265499

DRAWING TITLE
二至六层空调水管平面竣工图

ALL DESIGNS IN THIS DRAWING ARE THE PROPERTY OF DA CHENG ARCHITECTURE DECORATION DESIGN COMPANY AND CANNOT BE USED WITHOUT THE WRITTEN PERMISSION
本图纸之知识产权属湖北大成工程股份有限公司任何复印或使用，均需获得书面授权。
DO NOT SCALE DRAWINGS.
不可度量图纸。
ALL MEASUREMENT MUST BE CHECKED AND VARIFIED ON SITE.
所有在图纸上标示的尺寸，须在现场复合和核正。

APPROVED BY 审 核
PROJECT DIRECTOR 项目负责人
DESIGNED BY 设 计
DRAWN BY 制 图
SCALE 比 例 1:100
DATE 日 期 2021.06

DRAWING NO 图 号
通-0-05
JOB NO 项目编号
FS000000

注： 1、空调给水、回水及冷凝水系统一次设计图纸上虽有但未施工，现由现装饰装修单位根据本图施工；

四层空调水管平面 1:100

空调水管根据吊顶要求，在与其他设施有冲突的情况下，可以上下局部翻弯，以保证吊顶标高要求。

湖北大成工程股份有限公司
HUBEI DA CHENG GUREN YOU XIAN GONG SI

中华人民共和国颁发证书编号
资质等级：建筑装饰工程设计专项甲级
[E] 142023 (3141) 0383

PROJECT
黄石（武汉）离岸科创园室内精装机电工程

VERSION 版本
⚠ 2021.06

0714-6265499

DRAWING TITLE
二至六层空调水管平面竣工图

ALL DESIGNS IN THIS DRAWING ARE THE PROPERTY OF DA CHENG ARCHITECTURE DECORATION DESIGN COMPANY AND CANNOT BE USED WITHOUT THE WRITTEN PERMISSION
本图纸之知识产权属湖北大成工程股份有限公司任何复印或使用，均需获得书面授权。
DO NOT SCALE DRAWINGS.
不可度量图纸。
ALL MEASUREMENT MUST BE CHECKED AND VARIFIED ON SITE.
所有在图纸上标示的尺寸，须在现场复合和正。

APPROVED BY 审 核
PROJECT DIRECTOR 项目负责人
DESIGNED BY 设 计
DRAWN BY 制 图
SCALE 比 例 1:100
DATE 日 期 2021.06

DRAWING NO 图 号
通-0-05

JOB NO 项目编号
FS000000

注： 1、空调给水、回水及冷凝水系统一次设计图纸上虽有但未施工，现由现装饰装修单位根据本图施工；

五层空调水管平面 1:100

空调水管根据吊顶要求，在与其他设施有冲突的情况下，可以上下局部翻弯，以保证吊顶标高要求。

湖北大成工程股份有限公司
HUBEIDACHENGGUFENYOUXIANGONGSI
中华人民共和国颁发证书编号
资质等级：建筑装饰工程设计专项甲级
[E] 42[12] [316] 0383

PROJECT

黄石（武汉）离岸科创园室内精装机电工程

VERSION 版本

⚠ 2021.06

0714-6265499

DRAWING TITLE

二至六层空调水管平面竣工图

ALL DESIGNS IN THIS DRAWING ARE THE PROPERTY OF DA CHENG ARCHITECTURE DECORATION DESIGN COMPANY AND CANNOT BE USED WITHOUT THE WRITTEN PERMISSON
本图纸之知识产权属湖北大成工程股份有限公司任何复印或使用，均需获得书面授权。
DO NOT SCALE DRAWINGS.
不可度量图纸。
ALL MEASUREMENT MUST BE CHECKED AND VARIFIED ON SITE.
所有在图纸上标示的尺寸，须在现场复合和正。

APPROVED BY 审 核

PROJECT DIRECTOR 项目负责人

DESIGNED BY 设 计

DRAWN BY 制 图

SCALE 比 例 1:100

DATE 日 期 2021.06

DRAWING NO 图 号

通-0-05

JOB NO 项目编号

FS000000

注： 1、空调给水、回水及冷凝水系统一次设计图纸上虽有但未施工，现由现装饰装修单位根据本图施工；

六层空调水管平面 1:100

空调水管根据吊顶要求，在与其他设施有冲突的情况下，可以上下局部翻弯，以保证吊顶标高要求。

湖北大成工程股份有限公司
HUBEI DA CHENG GUREN YOU XIAN GONG SI

中华人民共和国颁发证书编号
资质等级：建筑装饰工程设计专项甲级
[E] 142023 (3H) 0383

PROJECT
黄石（武汉）离岸科创园室内精装机电工程

VERSION 版本
⚠ 2021.06

0714-6265499

DRAWING TITLE
二至六层空调水管平面竣工图

ALL DESIGNS IN THIS DRAWING ARE THE PROPERTY OF DA CHENG ARCHITECTURE DECORATION DESIGN COMPANY AND CANNOT BE USED WITHOUT THE WRITTEN PERMISSION
本图纸之知识产权属湖北大成工程股份有限公司任何复印或使用，均需获得书面授权。
DO NOT SCALE DRAWINGS.
不可度量图纸。
ALL MEASUREMENT MUST BE CHECKED AND VARIFIED ON SITE.
所有在图纸上标示的尺寸，须在现场复合和正。

APPROVED BY 审 核
PROJECT DIRECTOR 项目负责人
DESIGNED BY 设 计
DRAWN BY 制 图
SCALE 比 例 1:100
DATE 日 期 2021.06

DRAWING NO 图 号
通-0-05

JOB NO 项目编号
FS000000